



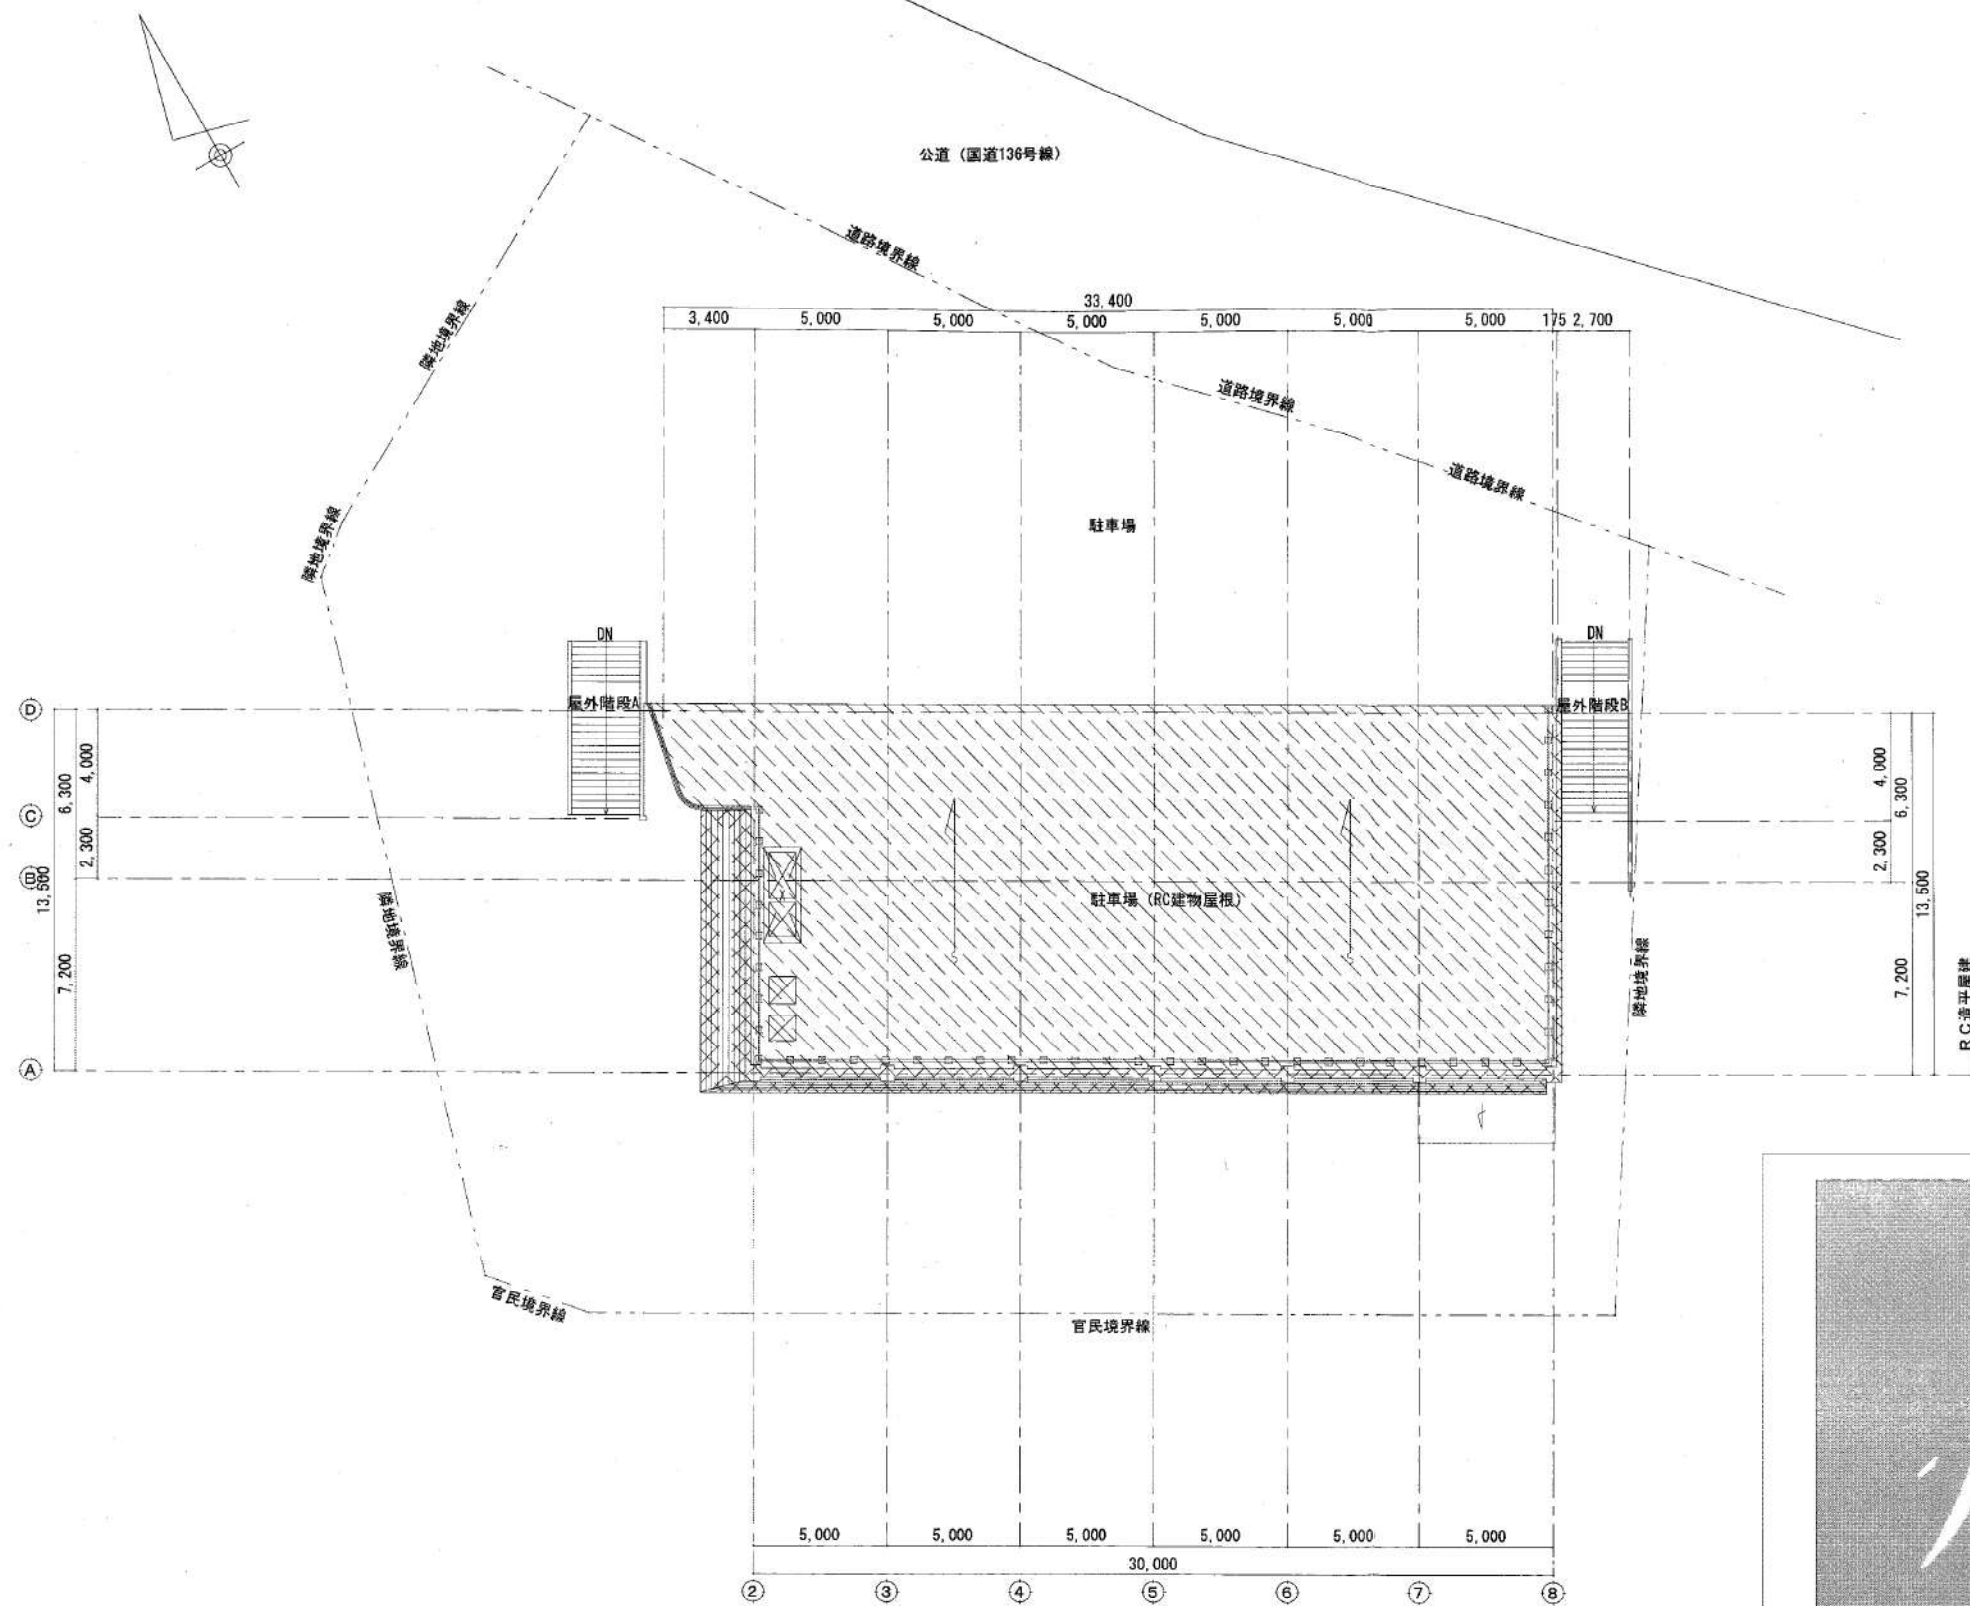

改修後 配置図 S=1/200

-  駐車場防水工事部分 (耐震補強建物部分)
-  建物取り壊しによる改修部分

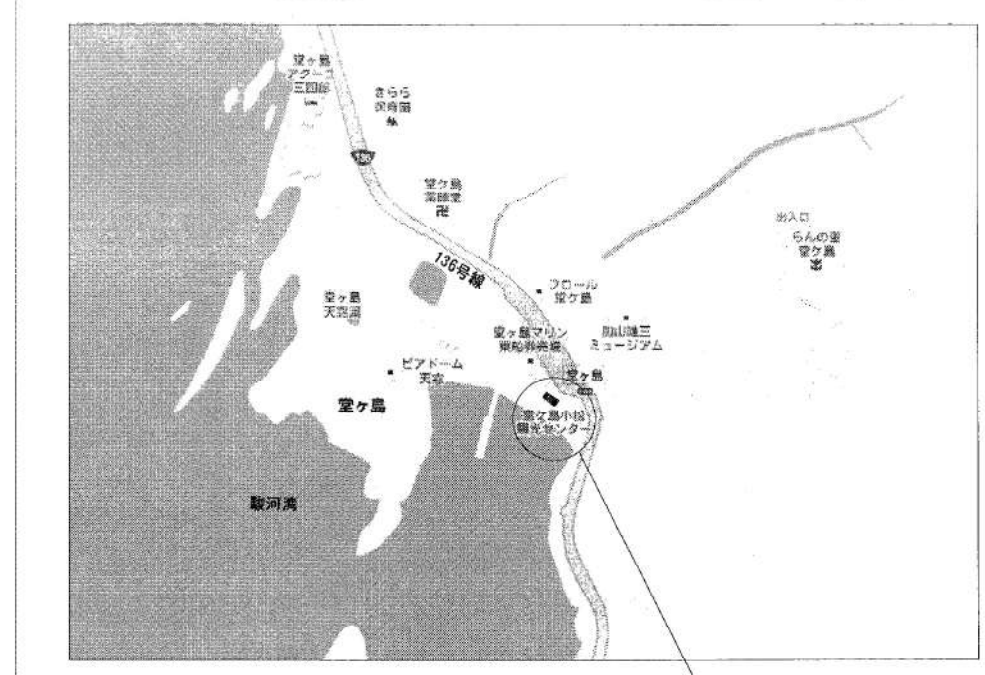



案内図

計画地：静岡県賀茂郡西伊豆町仁科2052
堂ヶ島小松観光センター内

竣工図

訂正			製作日 2012.03.26	竣工図	工事名 堂ヶ島地下売店耐震補強工事	設計図	縮尺 1/200	図面番号 A-10
ファイル名	A10 改修後 配置図・案内図 (H25.06.19改訂)				図面名 改修後 配置図・案内図			

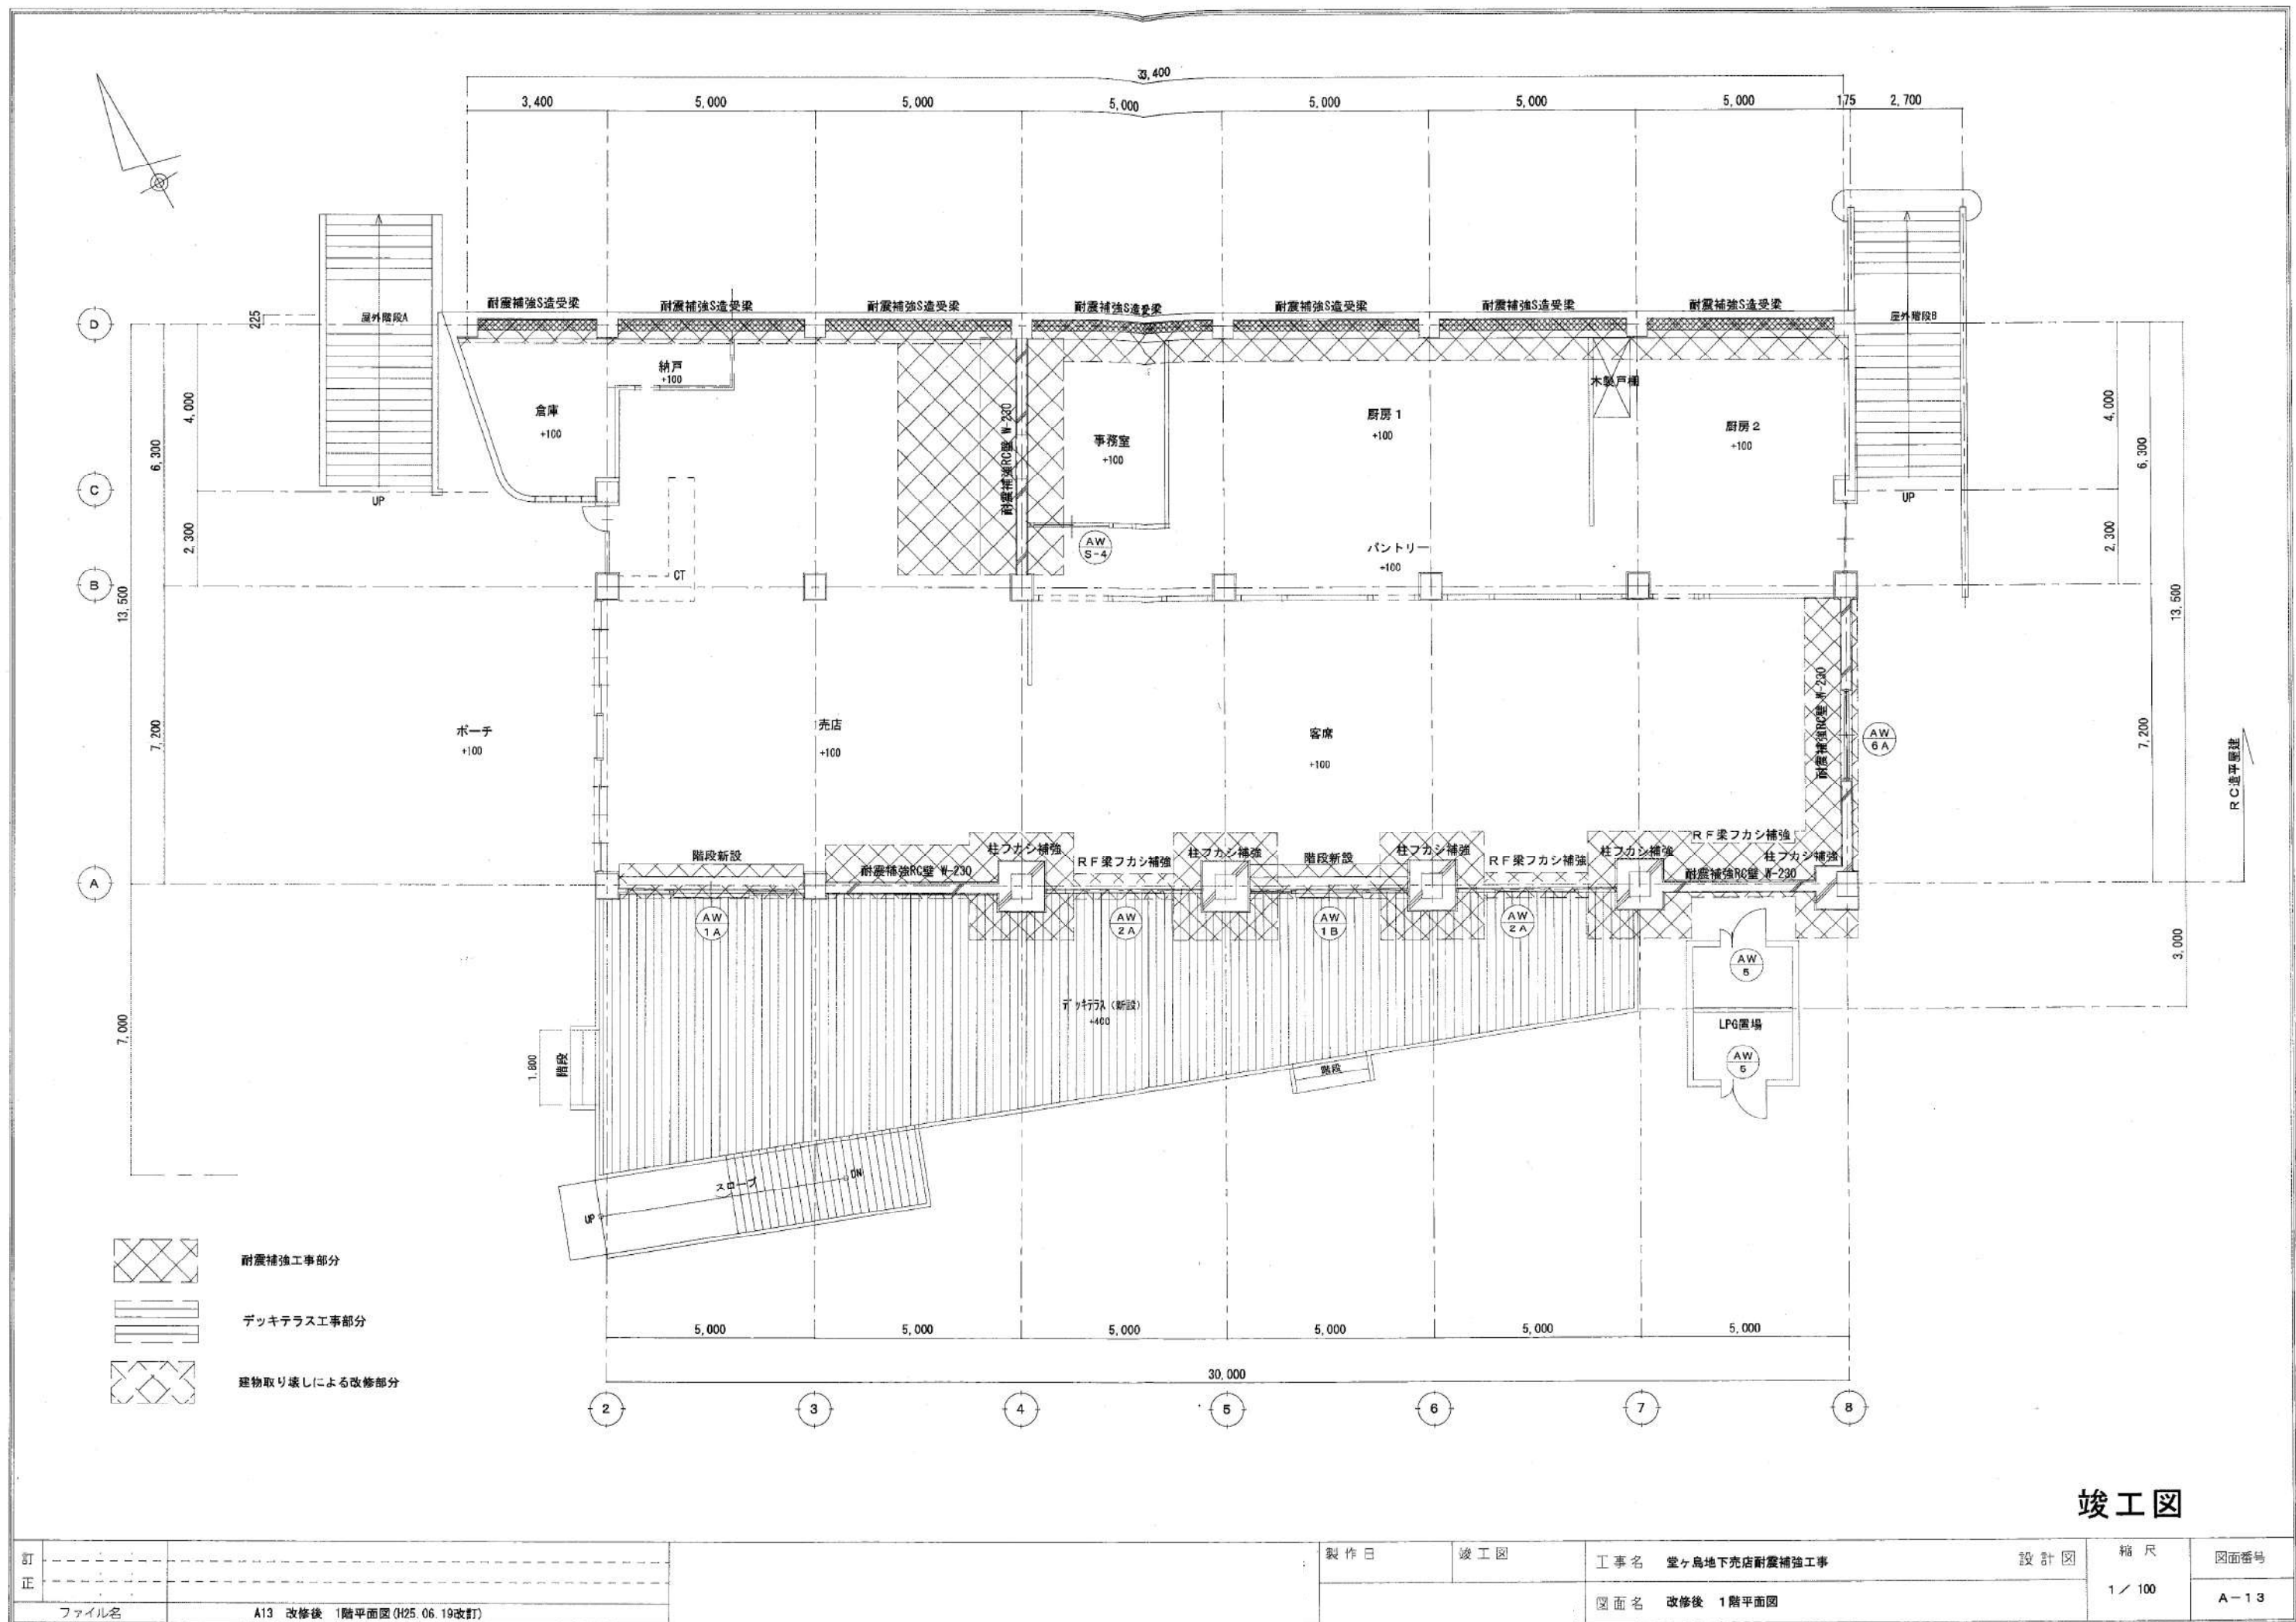

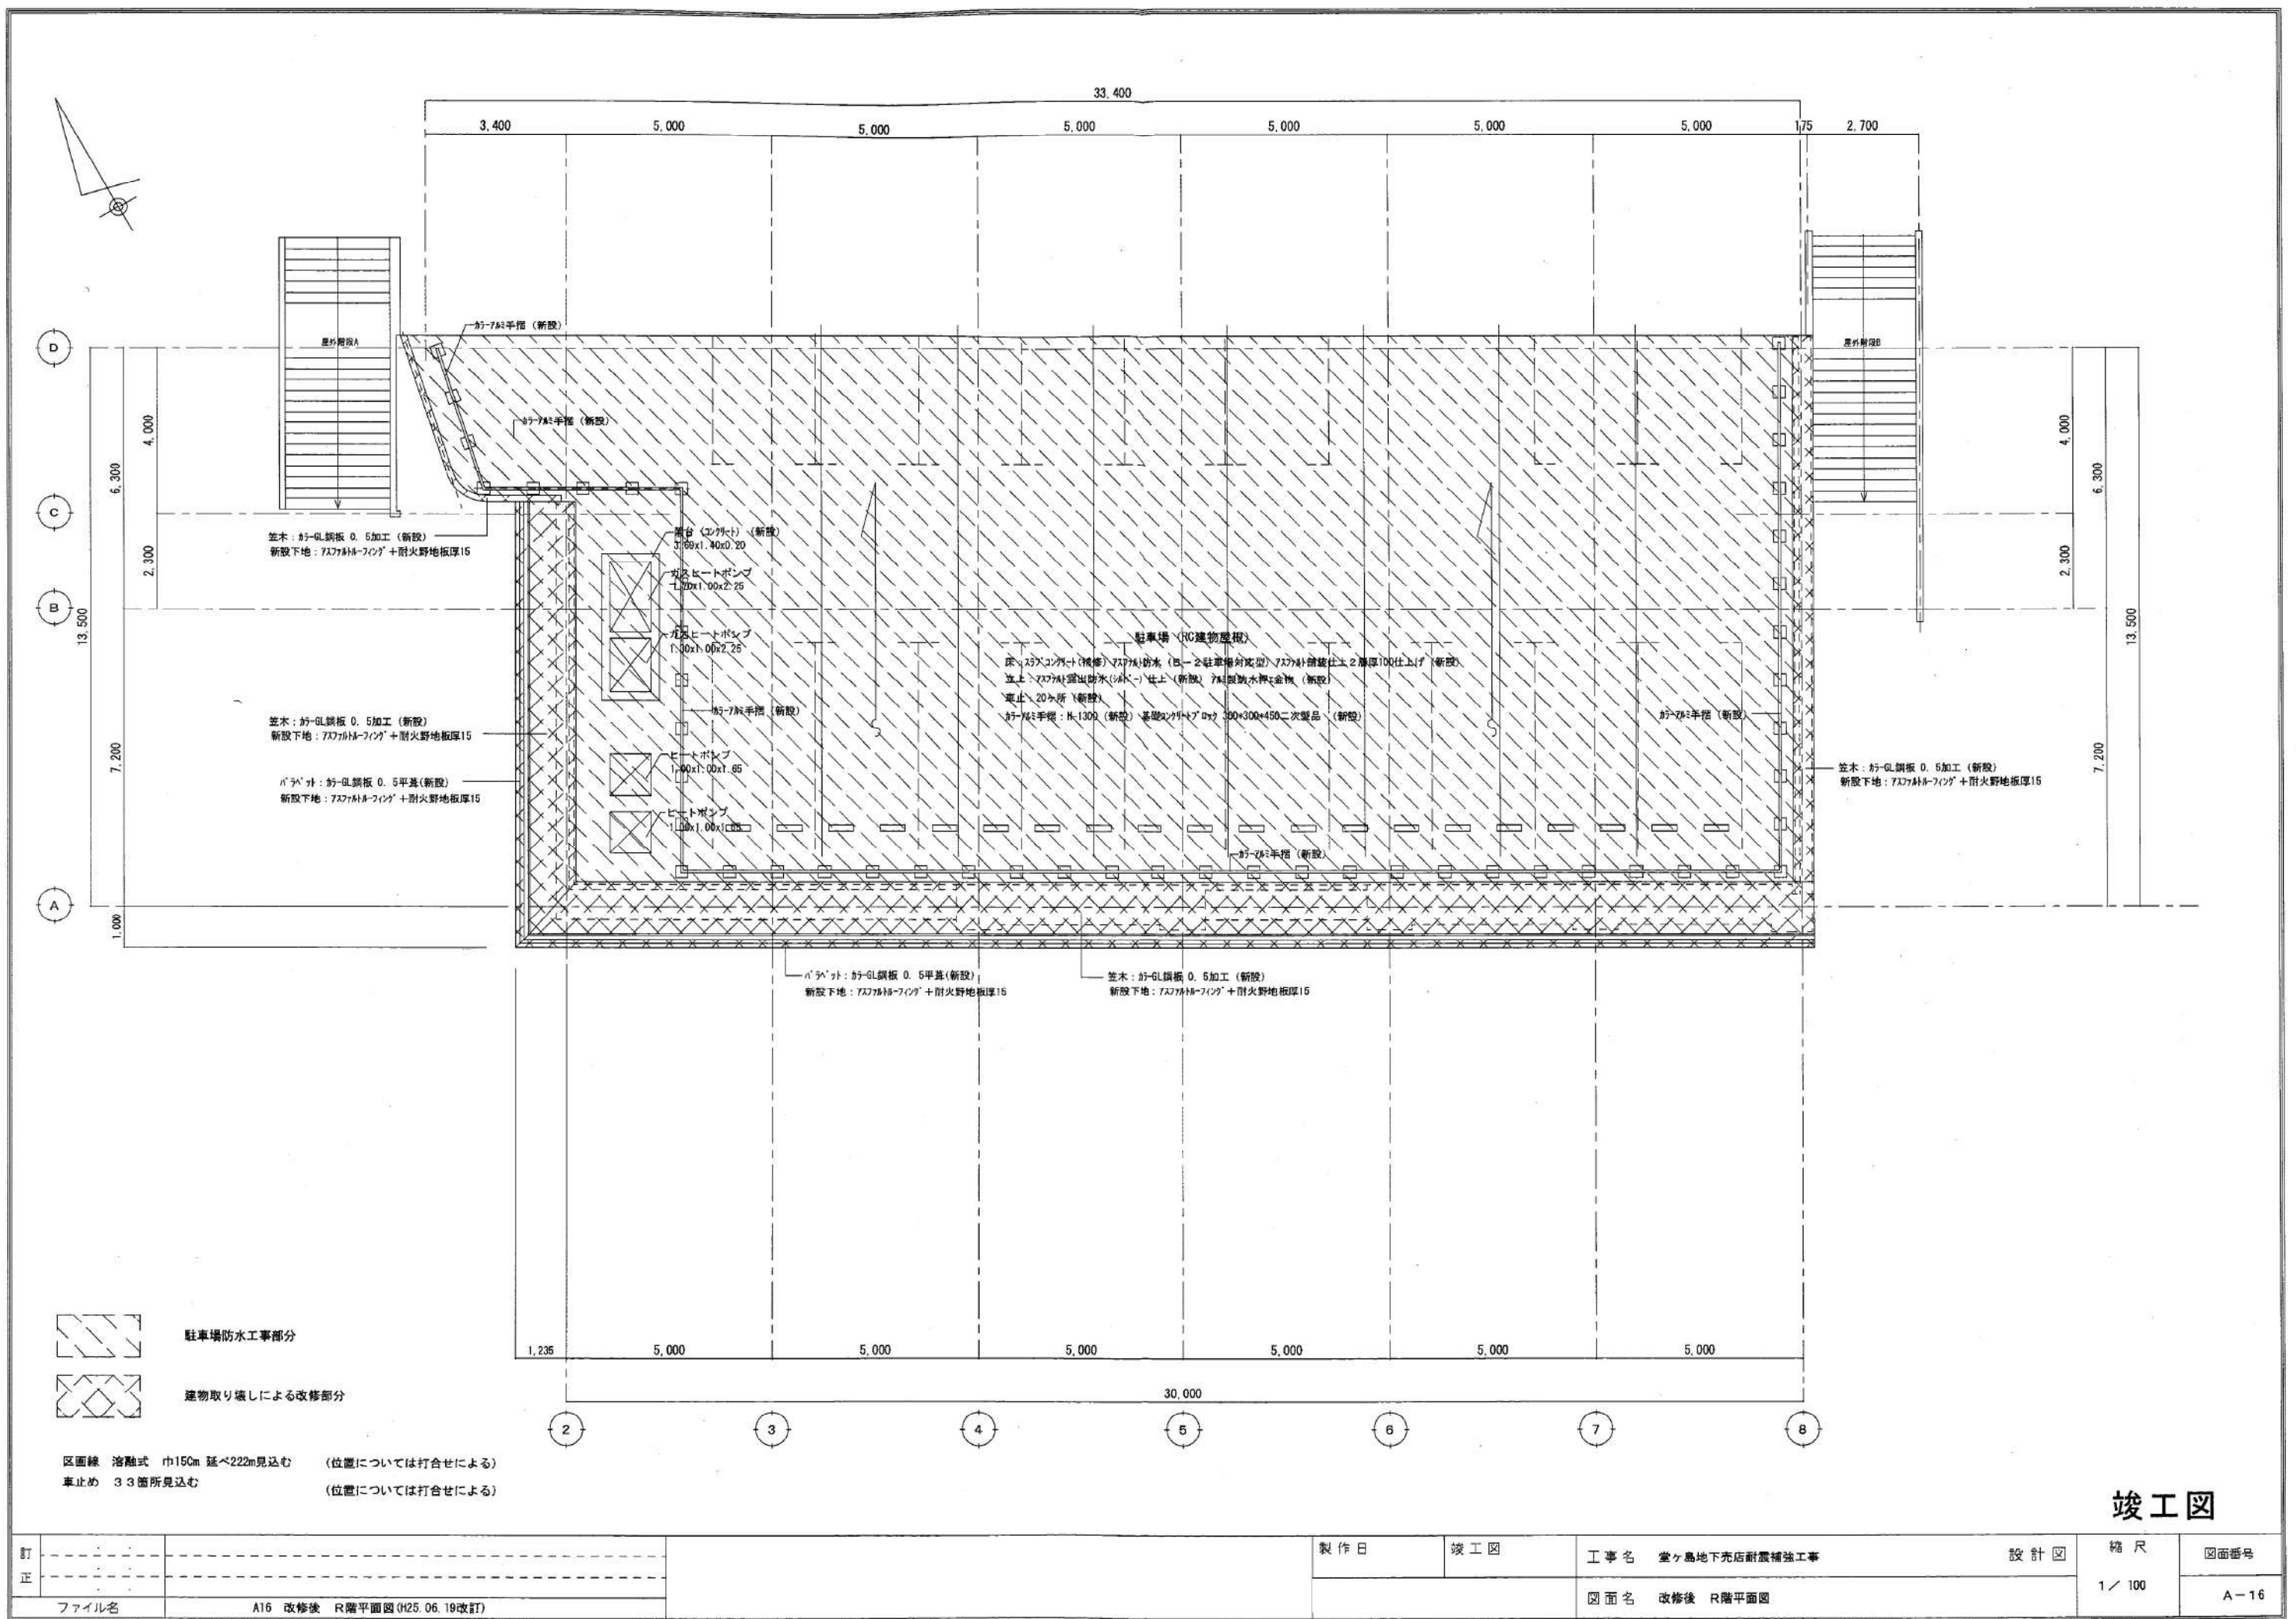

竣工図

訂正			製作日	竣工図	工事名 堂々島地下売店耐震補強工事	設計図	縮尺 1 / 100	図面番号 A-16
	ファイル名	A16 改修後 R階平面図(H25.06.19改訂)						

